PLANTA DE LOCALIZAÇÃO DO PROJETO
Escala:Relativa

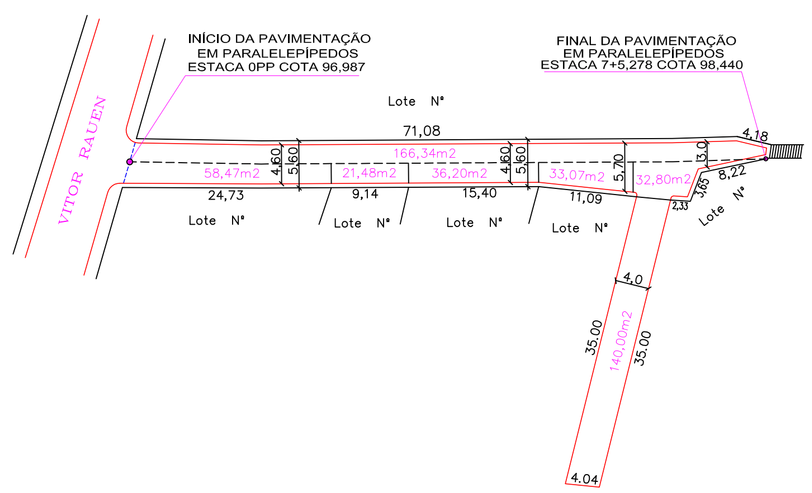

PLANTA BAIXA CONFORME PROJETO ELABORADO
ESCALA:1/500

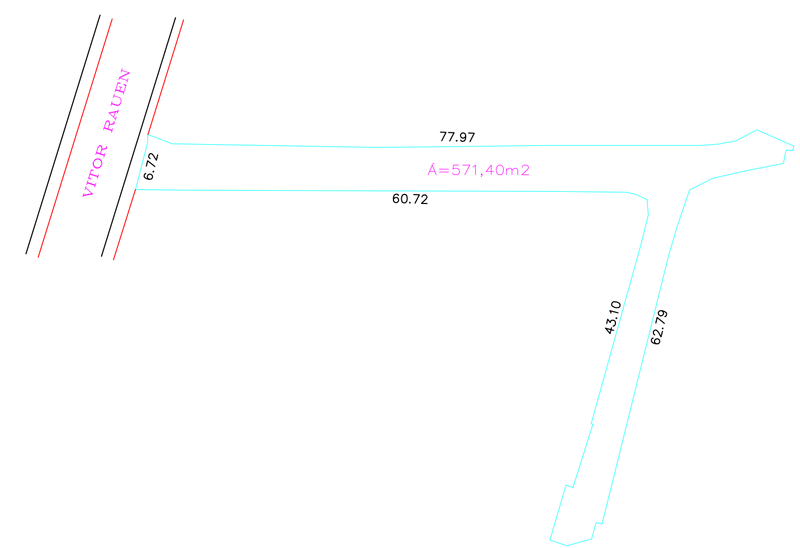

PLANTA BAIXA CONFORME EXECUTADO IN LOCO
ESCALA:1/500

-RELAÇÃO DE ÁREAS-

ÁREA À PAVIMENTAR _____ 488,36m2
EXTENSÃO _____ 75,28m
LARGURA À PAVIMENTAR _____ Conf. Planta
MEIO FIO _____ 224,00m

-RELAÇÃO DE ÁREAS-

ASBUILT DE PAVIMENTAÇÃO

ÁREA PAVIMENTADA _____ 571,40m2
MEIO FIO _____ 245,00m

ammoc
Associação dos Municípios do Meio Oeste Catarinense
Rua Roberto Trompowski,68 2º andar Tel: 49 3522.2800 Fax: 35220235 www.ammoc.com.br e-mail ammoc@ammoc.com.br - JOAÇABA SC

PREFEITURA MUNICIPAL DE LUZERNA

Obra: PAVIMENTAÇÃO EM PARALELEPÍPEDOS	Conteudo: PLANTA BAIXA CONFORME PROJETO PLANTA BAIXA IN LOCO LOCALIZAÇÃO
Referência: ASBUILT DE PAVIMENTAÇÃO	
Local da Obra: PARTE DA RUA CONCÓRDIA	PREFEITO: NORIVAL FIORIN

Qualsquer alterações consulte os responsáveis técnicos

Assinatura Responsável Técnico — Assinatura Prefeito

Projeto: DENIR NARCIZO ZULIAN - ENGº CIVIL - CREA/SC 50.805-8				Prancha: 01
Desenho: EDSON ABATTI	Data: JUNHO/2009	Escala(s): INDICADA(S)	Outros: XXXX	